

123 m.

NTERRADA_
TOTAL
TIMENTO

GRAVA

PARKING DE TIERRA COMPACTA

TANQUE DE GAS

PAVIMENTO PIEDRA ADAMS

124 m.

PAVIMENTO PIEDRA ADAMS

36,10

11,75

17,74

PAVIMENTO PIEDRA ADAMS

PAVIMENTO PIEDRA ADAMS

COL·LEGI OFICIAL D'ARQUITECTES ILLES BALEARS
24.06.2022 13/00894/22
Segellat
(Ley 25/2009, R.D. 1000/2010 Art. Ley 12/1998, CAIB)
http://www.coaib.org/csv
6530469EB09B18D3787F83DF0DE1BA5398BCF3BE

DIRECCION DE OBRA:
PLANOS FINAL DE OBRA.
MODIFICACIONES DE DISTRIBUCIÓN DURANTE EL TRANSCURSO DE LAS OBRAS
REHABILITACIÓN, REFORMA Y REFUERZOS ESTRUCTURALES EN VIVIENDA UNIFAMILIAR anterior a 1956.
AMPLIACIÓN EN VIVIENDA UNIFAMILIAR AISLADA, PISCINA Y ELEMENTOS PAISAJÍSTICOS

PROMOTOR:
B&V_ BAUPROJEKTVOLLKAMMER IBIZA
CIF: B-57951956

SITUACION:
FINCA ES PUIG DEN RIC. (POLIGONO 26 - PARCELA 210)
FINCA REGISTRAL Nº 4.750
RC: 07054A026002100001ER. T.M.SANTA EULARIA DES RIU

ANTECEDENTE:
LICENCIA DE OBRAS _ 029/2021

CONSTRUCTORA:
IBIPROJECTIONS SL

PLANO:

FECHA:	ESCALA:	NUMERO
ENERO DE 2022	A1: A3:	
NÚM EXP:	DELINEADO:	
P 16.70	N IZ IN + A	

ARQUITECTO:
ANTONIO MIQUEL DIAZ GONZALEZ
COLEGIADO N. 951291
MAIL: antoniomdg@gmail.com
TFNO: 629 01 47 94

PAVIMENTO PIEDRA
ADAMS

+125,48

+125,64

CPA +125,48

36,10

CPA +125,79

CPA +125,74

Patio GRAVA

PR1: Pérgola 1
H LIBRE: +3,00
SUP-UTIL: 51,84m2

CPA +125,79

Patio 2 _ GRAVA
SUP-UTIL: 14,03m2
CPA +125,84

B2: Baño 2
H LIBRE: +2,50
SUP-UTIL: 5,22m2

D2-2: Dormitorio 2
H LIBRE: +2,80
SUP-UTIL: 10,95m2
CPA +125,84

cuarto técnico electrico

acceso p. piso

DI2: Distribuidor 2
H LIBRE: +2,80
SUP-UTIL: 3,38m2
CPA +125,84

C-K: Comedor-Cocina
H LIBRE: +2,80
SUP-UTIL: 26,65m2

CPA +125,84

CPA +125,84

GC-PB-01

PO1: Porche 1
H LIBRE: +2,90
SUP-UTIL: 11,72 m2
CPA +125,84

PR2: Pérgola 2
H LIBRE: +3,00
SUP-UTIL: 32,50 m2
CPA +125,74

O2-V: Vestidor 2
H LIBRE: +3,45
SUP-UTIL: 2,70m2

D4: Distribuidor 4
H LIBRE: +3,45
SUP-UTIL: 1,12m2

D2-3: Dormitorio 3
H LIBRE: +3,45
SUP-UTIL: 11,10m2
CPA +125,84

DI3: Distribuidor 3
H LIBRE: +3,45
SUP-UTIL: 9,90m2
CPA +125,84

O3-V: Vestidor 3
H LIBRE: +3,45
SUP-UTIL: 3,50m2

B3: Baño 3
H LIBRE: +3,00
SUP-UTIL: 7,72m2

E: Estar
H LIBRE: +3,45
SUP-UTIL: 24,20m2
CPA +125,84

O-SALA TV
H LIBRE: +3,00
SUP-UTIL: 12,35m2
CPA +125,84

+125,79

+125,69

PAVIMENTO PIEDRA
ADAMS

PAVIMENTO PIEDRA
ADAMS

-30

COL·LEGI OFICIAL D'ARQUITECTES ILLES BALEARS
24.06.2022 13/00894/22
Segellat
http://www.coaib.org/cav-
653A4E9E8D9B1ED737EF50FC0E1BA539BBCF38E

DIRECCION DE OBRA:
PLANOS FINAL DE OBRA.
MODIFICACIONES DE DISTRIBUCIÓN DURANTE EL TRANSCURSO DE LAS OBRAS
REHABILITACIÓN, REFORMA Y REFUERZOS ESTRUCTURALES EN VIVIENDA UNIFAMILIAR anterior a 1956.
AMPLIACIÓN EN VIVIENDA UNIFAMILIAR AISLADA, PISCINA Y ELEMENTOS PAISAJÍSTICOS

PROMOTOR:
B&V_ BAUPROJEKTVOLLKAMMER IBIZA
CIF. B-57951956

SITUACION:
FINCA ES PUIG DEN RIC. (POLÍGONO 26 - PARCELA 210)
FINCA REGISTRAL Nº 4.750
RC: 0705A026900210000ER. T.M.SANTA EULARIA DES RIU

ANTECEDENTE:
LICENCIA DE OBRAS _ 029/2021

CONSTRUCTORA:
IBIPROJECTIONS SL

PLANO:
PLANTA BAJA. MODIFICADA

FECHA:	ESCALA:	NUMERO
ENERO DE 2022	A1: 1/50 A3: 1/100	
NÚM EXP:	DELINEADO:	
P 16.70	N IZ IN + A	

ARQUITECTO:
ANTONIO MIQUEL DIAZ GONZALEZ
COLEGIADO N. 951291
MAIL: antoniomdg@gmail.com
TFNO: 629 01 47 94

PAVIMENTO PIEDRA
ADAMS

36,10

11,75

Terraza
SUP-UTIL: 6,18m2

D2-5: Dormitorio 5
H LIBRE: +2,60
SUP-UTIL: 14,97m2

B5:Baño 5
H LIBRE: +2,6
SUP-UTIL: 5,70m2

Di5: Distribuidor 5
H LIBRE: +2,60
SUP-UTIL: 3,22m2

O9-E: Otros escalera
H LIBRE: +2,60
SUP-UTIL: 4,50m2

MICROCEMENTO
H LIBRE: +2,60
SUP-UTIL: 5,90m2
CSF +129,14

B4: Baño 4
H LIBRE: +2,6

SUP-UTIL: 5,68m2

O4-V: Vestidor

PR2: Pérgola 2
SUP-UTIL: 32,60m2

PAVIMENTO PIEDRA
ADAMS

PAVIMENTO PIEDRA
ADAMS

COL·LEGI OFICIAL D'ARQUITECTES ILLES BALEARS
24.06.2022 13/00894/22
Segellat
(Ley 25/2009, R.D. 1000/2010/AIEH. Llei 10/1998-CAIB)
http://www.coaib.es/prove...
65304656EB0081BD3767F83OFODE1BA53988CF38E

DIRECCION DE OBRA:
PLANOS FINAL DE OBRA.
MODIFICACIONES DE DISTRIBUCIÓN DURANTE EL TRANSCURSO DE LAS OBRAS
REHABILITACIÓN, REFORMA Y REFUERZOS ESTRUCTURALES EN VIVIENDA UNIFAMILIAR anterior a 1956.
AMPLIACIÓN EN VIVIENDA UNIFAMILIAR AISLADA, PISCINA Y ELEMENTOS PAISAJÍSTICOS

PROMOTOR:
B&V _ BAU PROJEKTVOLKAMMER IBIZA
CIF : B-57951956

SITUACION:
FINCA ES PÚIG DEN RIC. (POLÍGONO 26 - PARCELA 210)
FINCA REGISTRAL Nº 4.750
RC: 0705440260021000016ER. T.M.SANTA EULARIA DES RIU

ANTECEDENTE:
LICENCIA DE OBRAS _ 029/2021

CONSTRUCTORA:
IBIPROJECTIONS SL

PLANO:

FECHA: ENERO DE 2022	**ESCALA:** A1: A3:	NUMERO
NÚM EXP: P 16.70	**DELINEADO:** N IZ IN + A	


ARQUITECTO:
ANTONIO MIQUEL DIAZ GONZALEZ
COLEGIADO N. 951291
MAIL: antoniomdg@gmail.com
TFNO: 629 01 47 94




ESTADO DEFINITIVO: ALZADO SUR-ESTE
escala 1/100




ESTADO DEFINITIVO: ALZADO NOR-OESTE
escala 1/100

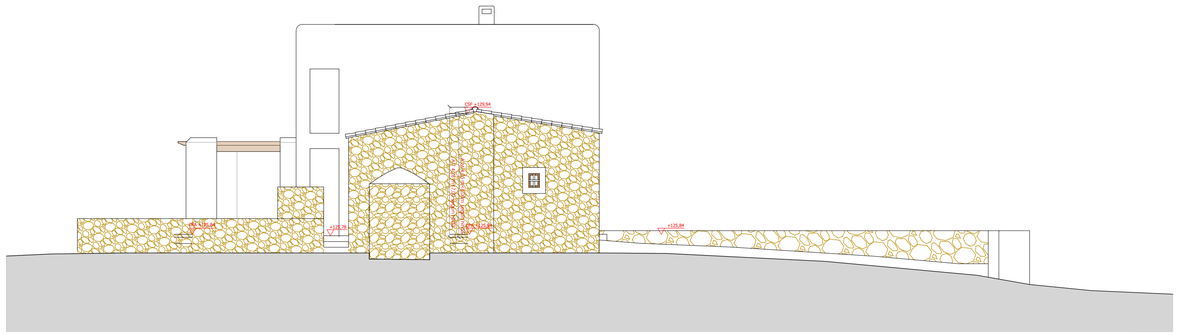

ESTADO DEFINITIVO: ALZADO NOR-ESTE
escala 1/100

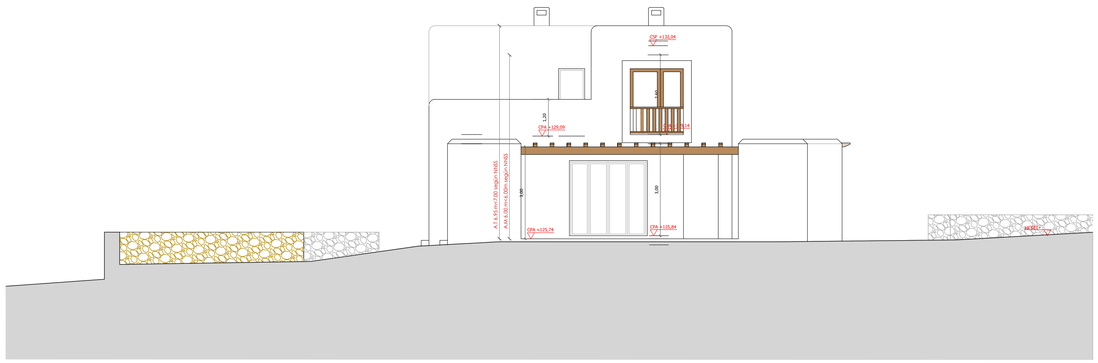

ESTADO DEFINITIVO: ALZADO SUR-OESTE
escala 1/100

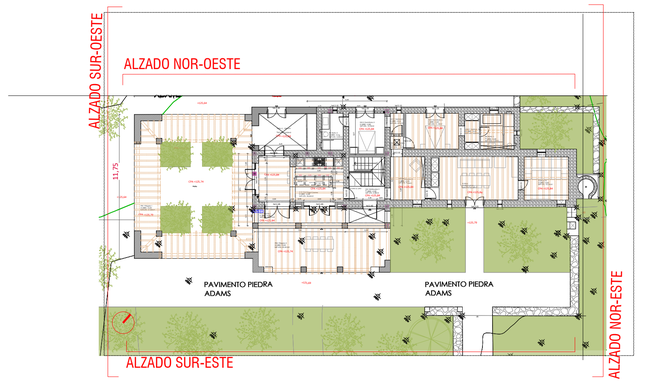

COL·LEGI OFICIAL D'ARQUITECTES ILLES BALEARS
24.06.2022 13/00894/22
Segellat
(Llei 25/2009, R.D. 1000/2010-MBH, Llei 10/1998-CAIB)
http://www.coaib.org/ctv
6530469EB09B18D3787F830FODE1BA5398BCF38E

DIRECCION DE OBRA:
PLANOS FINAL DE OBRA.
MODIFICACIONES DE DISTRIBUCIÓN DURANTE EL TRANSCURSO DE LAS OBRAS
REHABILITACIÓN, REFORMA Y REFUERZOS ESTRUCTURALES EN VIVIENDA UNIFAMILIAR anterior a 1956.
AMPLIACIÓN EN VIVIENDA UNIFAMILIAR AISLADA, PISCINA Y ELEMENTOS PAISAJÍSTICOS

PROMOTOR:
B&V _ BAUPROJEKTVOLLKAMMER IBIZA
CIF: B-57951956

SITUACION:
FINCA ES PUIG DEN RIC. (POLÍGONO 26 - PARCELA 210)
FINCA REGISTRAL Nº 4.750
RC: 07054A026002100001ER. T.M.SANTA EULARIA DES RIU

ANTECEDENTE:
LICENCIA DE OBRAS _ 029/2021

CONSTRUCTORA:
IBIPROJECTIONS SL

PLANO:
ESTADO DEFINITIVO: ALZADOS

FECHA:	ESCALA:	NUMERO
ENERO DE 2022	A1: 1/100 A3: 1/200	11A
NÚM EXP:	DELINEADO:	
P 16.70	N IZ IN + A	

ARQUITECTO:
ANTONIO MIQUEL DIAZ GONZALEZ
COLEGIADO N. 5512/1
MAIL: antoniomdg@gmail.com
TFNO: 629 01 47 94